



GOVERNO DO ESTADO DO CEARÁ
SECRETARIA DOS RECURSOS HÍDRICOS

COMPANHIA DE GESTÃO DOS RECURSOS HÍDRICOS - COGERH

PROJETO DE DESENVOLVIMENTO URBANO E GESTÃO DOS RECURSOS HÍDRICOS
PROURB/CE

SERVIÇOS DE SUPERVISÃO E
ACOMPANHAMENTO DA CONSTRUÇÃO DA
BARRAGEM CACHOEIRA

“AS BUILT”

VOLUME 02 - DESENHOS



FORTALEZA

OUTUBRO / 2001

ÍNDICE

ÍNDICE

	<u>Pág.</u>
ÍNDICE	1
1 - APRESENTAÇÃO	3
2 – RELAÇÃO DE DESENHOS	5

1 - APRESENTAÇÃO

1 – APRESENTAÇÃO

A GEONORTE – Engenharia de Solos e Fundações Ltda., empresa estabelecida à Rua Jorge Severiano, 900, bairro Vila União, Fortaleza, Ceará, vem apresentar a SRH/COGERH/SOHIDRA, o “AS BUILT” dos Serviços de Supervisão e Gerenciamento da Construção do Açude Público Cachoeira, em Aurora, Ceará.

O volume 2 tem por finalidade apresentar os desenhos da execução dos principais elementos constituintes da obra, as alterações ou adaptações efetuadas e os serviços de supervisão e acompanhamento da execução do referido açude.

O relatório “AS BUILT” é apresentado em quatro volume assim descritos:

Volume 01 – Relatório de Execução

Volume 02 – Desenhos

Volume 03 – Controle Geotécnico de Campo

Volume 04 – Resenha Fotográfica.

Fortaleza, Outubro de 2.001


Luciano Gonçalves Scipião
Engº Civil – CREA 3.303/D

2 – RELAÇÃO DE DESENHOS



2 – RELAÇÃO DE DESENHOS

DESENHO	DESCRIÇÃO
01	BACIA HIDRAÚLICA
02	ARRANJO GERAL DAS OBRAS
03	LOCALIZAÇÃO DOS MATERIAS DE CONSTRUÇÃO
04	MACIÇO – SEÇÃO TRANSVERSAL EST. 07 (SEÇÃO TIPO)
05	MACIÇO – SEÇÃO TRANSVERSAL EST. 04 E EST.10
06	MACIÇO – SEÇÃO TRANSVERSAL EST. 06 E EST.08
07	PERFIL LONGITUDINAL/GEOTÉCNICO DO EIXO BARRÁVEL
08	TRATAMENTO DE FUNDAÇÃO
09	SISTEMA DE DRENAGEM SUPERFICIAL DA BARRAGEM PRINCIPAL
10	BARRAGEM AUXILIAR 1 – SEÇÕES TRANSVERSAIS
11	BARRAGEM AUXILIAR 2 – PLANTA E SEÇÕES TRANSVERSAIS
12	PLANTA DO VERTEDOURO E PERFIL CREAGER
13	INVESTIGAÇÃO GEOTÉCNICA DO VERTEDOURO
14	SEÇÃO DO CANAL, DETALHES E PERFIL CREAGER
15	PLANTA E SEÇÕES DA TOMADA D'ÁGUA


16	TOMADA D'ÁGUA – BOCA DE MONTANTE E BACIA DE JUSANTE
----	---

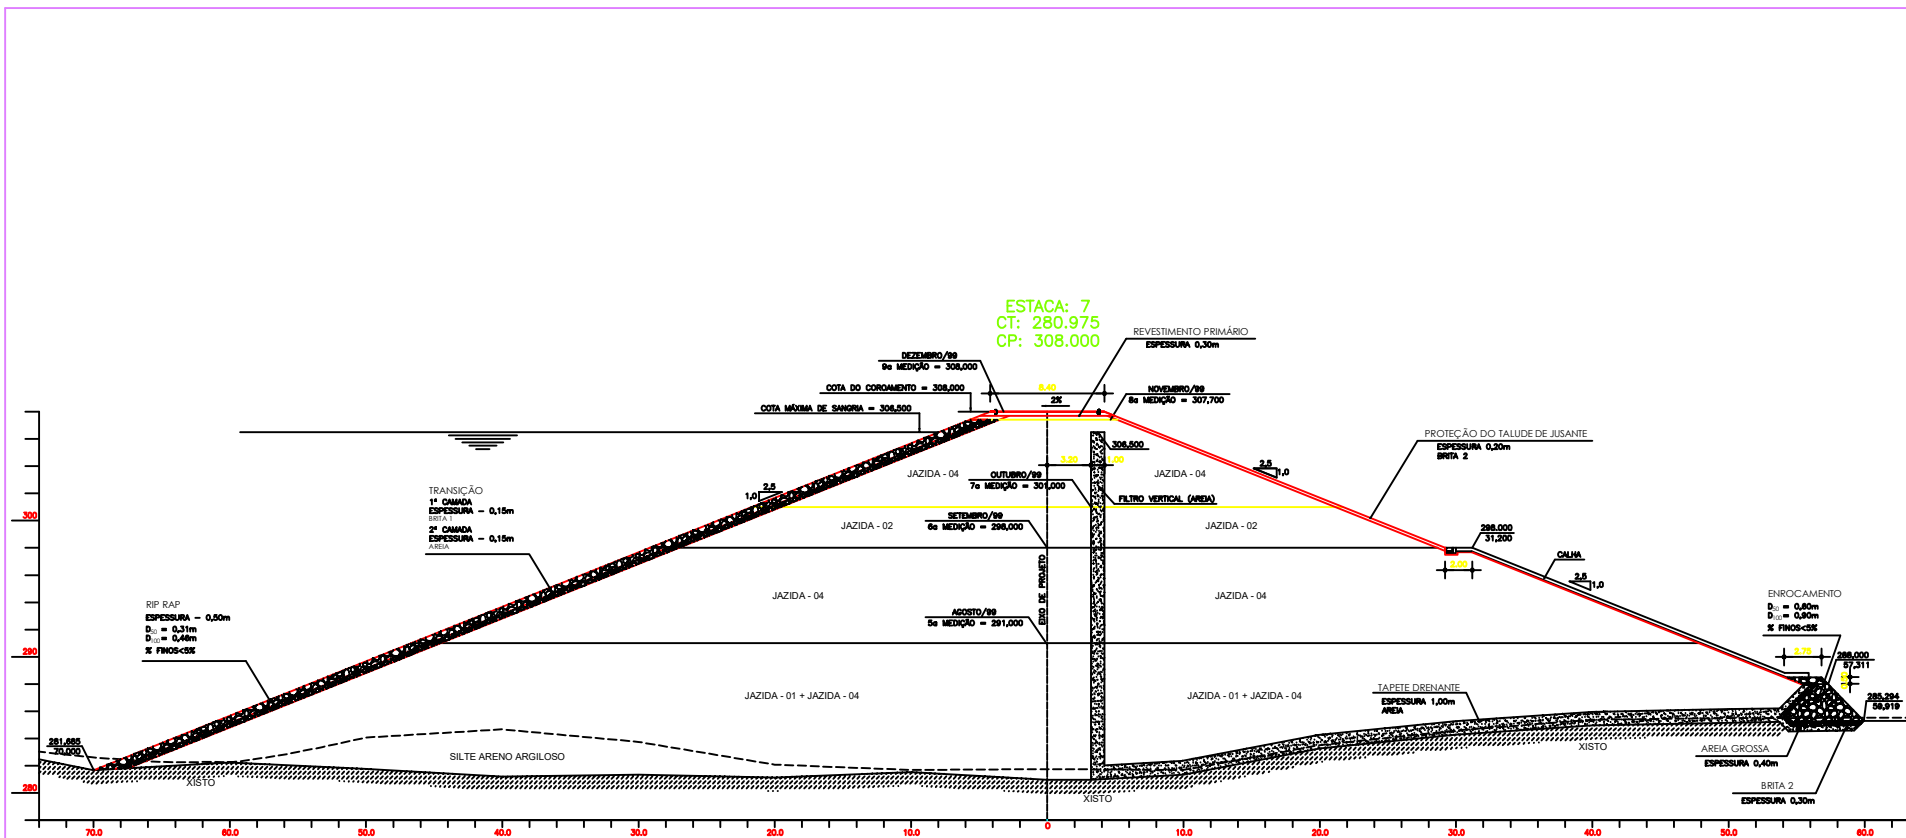

LEGENDA:	ARTICULAÇÃO:	NOTAS:	DESENHOS DE REFERÊNCIA:	REV	DISCRIMINAÇÃO	DATA	APROVO	GOVERNO DO ESTADO DO CEARÁ	
				0	EMISSION	-	-	SECRETARIA DOS RECURSOS HÍDRICOS	
								PROÁGUA / PROGERIRH / PROURB ESTADO DO CEARÁ	
								PROJETO " AS BUILT" DA BARRAGEM CACHOEIRA	
								DESIGNADO: ANTONIO	
								DATA: JANEIRO/01	
								MACIÇO	
								SEÇÃO TRANSVERSAL EST. 07	
								04	FECHA: 1/200
									T-248/98
								RESPONSÁVEL TÉCNICO	
								LUIZ ROBERTO GONÇALVES SOARES CREA CE 3880/97	
								Geonorte	

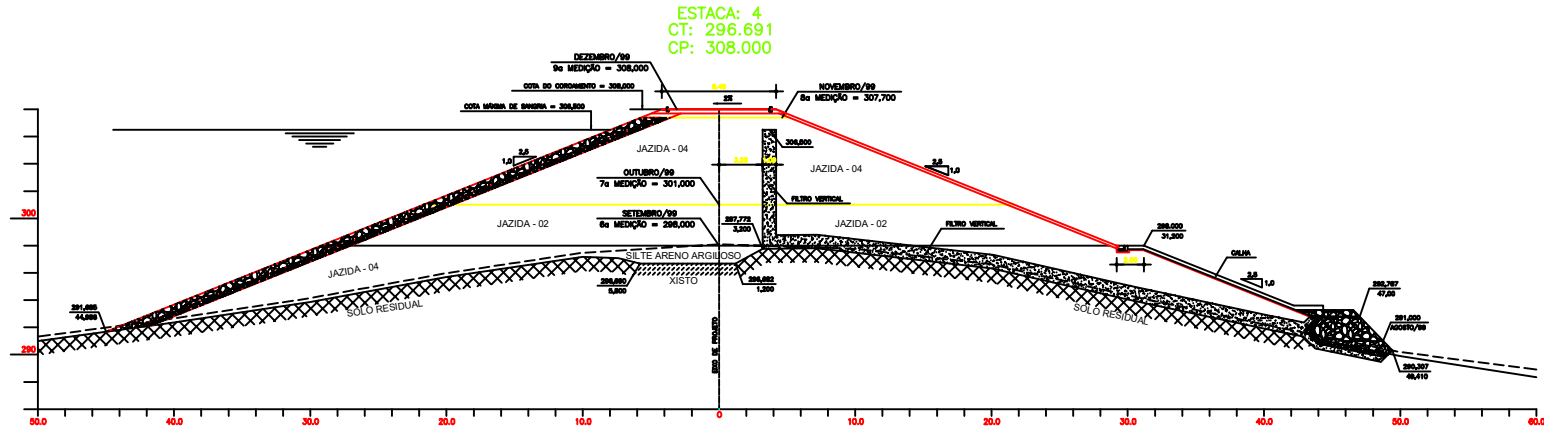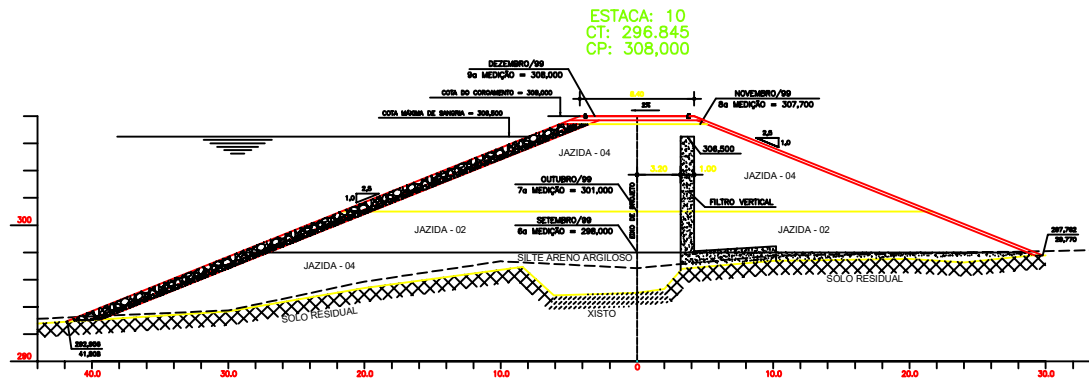

LEGENDA:	ARTICULAÇÃO:	NOTAS:	DESENHOS DE REFERÊNCIA:	REV	DISCRIMINAÇÃO	DATA	APROVO	GOVERNO DO ESTADO DO CEARÁ SECRETARIA DOS RECURSOS HÍDRICOS		
				0	EMIÇÃO	-	-	PROÁGUA / PROGERIRH / PROURB ESTADO DO CEARÁ		
								PROJETO "AS BUILT" DA BARRAGEM CACHOEIRA		
								MACIÇO		
								SEÇÕES TRANSVERSAIS EST. 04 e EST. 10		
								RESPONSÁVEL TÉCNICO		
								LUIZ ROBERTO SOARES SILVA DE SOUZA		
								05		
								1/200		
								T-248/98		
								Geonorte		

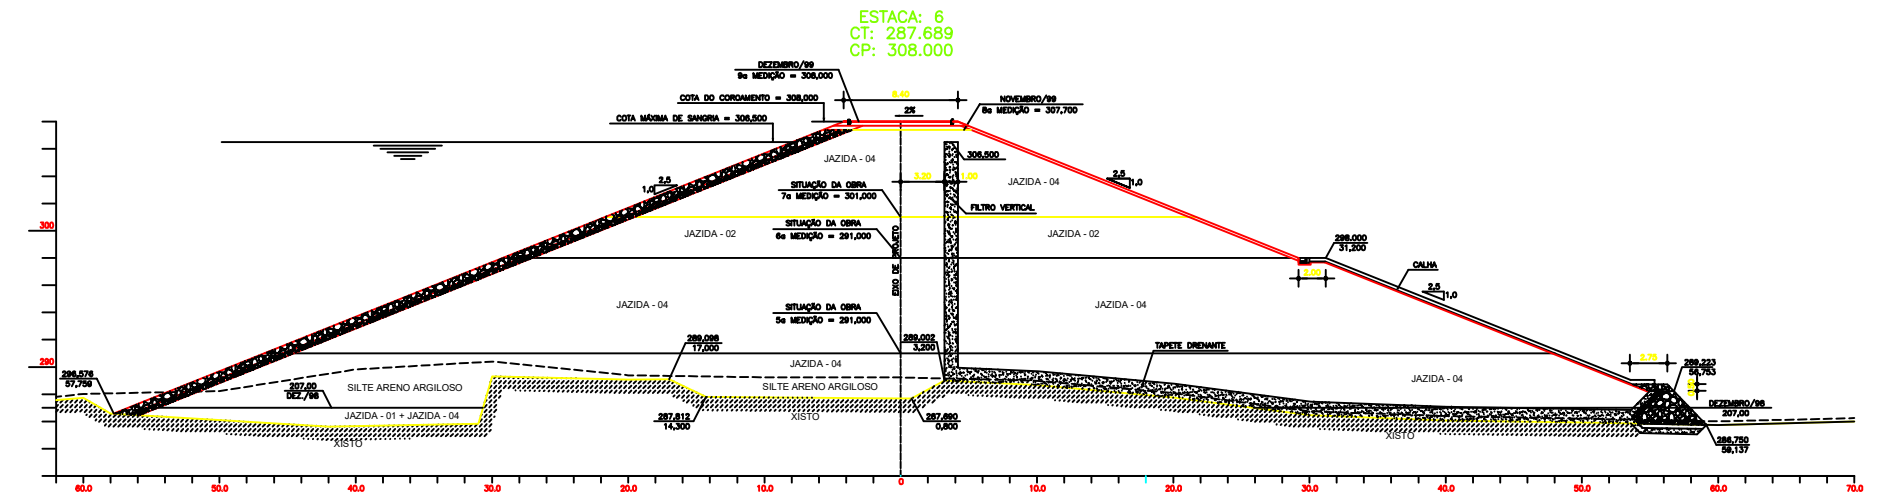

LEGENDA:	ARTICULAÇÃO:	NOTAS:	DESENHOS DE REFERÊNCIA:	REV	DISCRIMINAÇÃO	DATA	APROVO	GOVERNO DO ESTADO DO CEARÁ SECRETARIA DOS RECURSOS HÍDRICOS	
				0	EMISSÃO	--	--	PROÁGUA / PROGERIRH / PROURB ESTADO DO CEARÁ	
								PROJETO " AS BUILT" DA BARRAGEM CACHOEIRA	DESIGNISTA: ANTÔNIO
								MACIÇO	DESIGNADO: SANDRO/DI
								SEÇÕES TRANSVERSAIS EST. 06 e EST. 08	06 INDICADAS T-248/98
								RESPONSÁVEL TÉCNICO	Geonorte
								LUIZMO DINIZLIER DUARTE OLIVEIRA DE ARAUJO	





					0	-	-	
								07 Geotecnia

ESCALA: H=1/1500
V=1/200




TRATAMENTO DE FUNDAÇÃO			QUANTIDADE DE ENSAIOS PORA FUNDAÇÃO (UNID.)
FUNOS	ESTACAS	PROFUNDIDADE (m)	
FE-02	±13,00	0,50	2
FE-03	±94,00	0,50	—
FE-04	±10,00	0,50	2
FE-05	±10,00	0,50	2
FE-06	±10,00	0,50	2
FE-07	±15,00	0,50	2
FE-08	±10,00	0,50	2
FE-09	0	0,50	1
FE-10	±65,00	0,50	2
FE-11	±65,00	0,50	2
FE-12	±10,00	0,50	3
FE-13	±10,00	0,50	3
FE-14	±10,00	0,50	3
FE-15	±10,00	0,50	3
FE-16	±10,00	0,50	3
FE-17	±10,00	0,50	3
FE-18	±10,00	0,50	3
FE-19	±10,00	0,50	3
FE-20	±10,00	0,50	3
FE-21	±10,00	0,50	—
FE-22	±10,00	0,50	—
FE-23	±10,00	0,50	—
FE-24	±10,00	0,50	2
FE-25	±10,00	0,50	2
FE-26	±10,00	0,50	2
FE-87	±10,00	0,50	2
FE-88	±10,00	0,50	


[illegible]

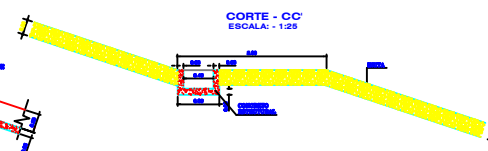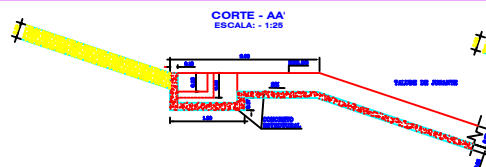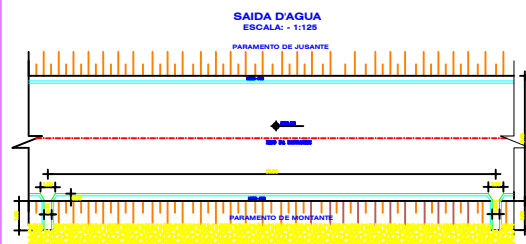


CAIXA DE PASSAGEM
ESC. 1:25

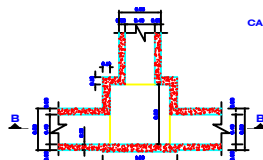


CALHA DE DRENAGEM DAS OMBREIRAS
CORTE ESC. 1:20

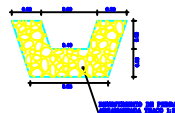


CORTE BB'
ESC. 1:25

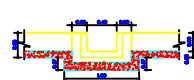


MEIO FIO
ESC. 1:10

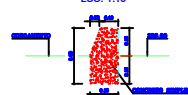

ARMADURA DA CALHA DA BERMA E DA DESCIDA D'AGUA DE JUSANTE E MONTANTE
ESC. 1:10

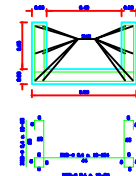

ARMADURA DA CAIXA DE PASSAGEM
ESC. 1:25

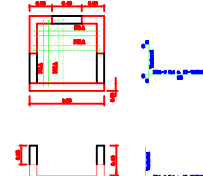


GOVERNO DO ESTADO DO CEARÁ
SECRETARIA DOS RECURSOS HÍDRICOS



PROGUA / PROGERH / PROURB ESTADO DO CEARÁ

PROJETO "AS BUILT" DA BARRAGEM CACHOEIRA


SISTEMA DE DRENAGEM SUPERFICIAL DA BARRAGEM PRINCIPAL

09

Geon

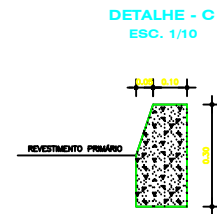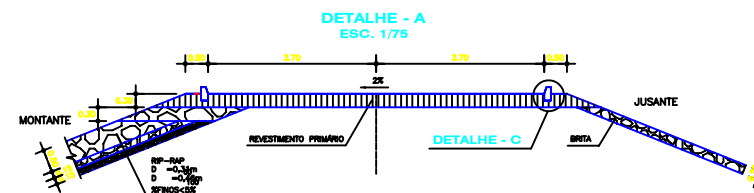


LEGENDA:	ARTICULAÇÃO:	NOTAS:	DESENHOS DE REFERÊNCIA:	REV	DISCRIMINAÇÃO	DATA	APROVO	GOVERNO DO ESTADO DO CEARÁ SECRETARIA DOS RECURSOS HÍDRICOS	
				0	EMISSION	-	-		
								PROÁGUA / PROGERIRH / PROURB ESTADO DO CEARÁ	
								PROJETO " AS BUILT" DA BARRAGEM CACHOEIRA	DESENVOLVIDO POR: ANTONIO
								DIQUE DE PROTEÇÃO - BARRAGEM AUXILIAR 01 SEÇÕES TRANSVERSAIS	DESENVOLVIDO POR: 10
								RESPONSÁVEL TÉCNICO: LUIZ CARLOS GOMES DUARTE AREA DE PROJETO	INDICADAS POR: T-248/08
								Geonorte	

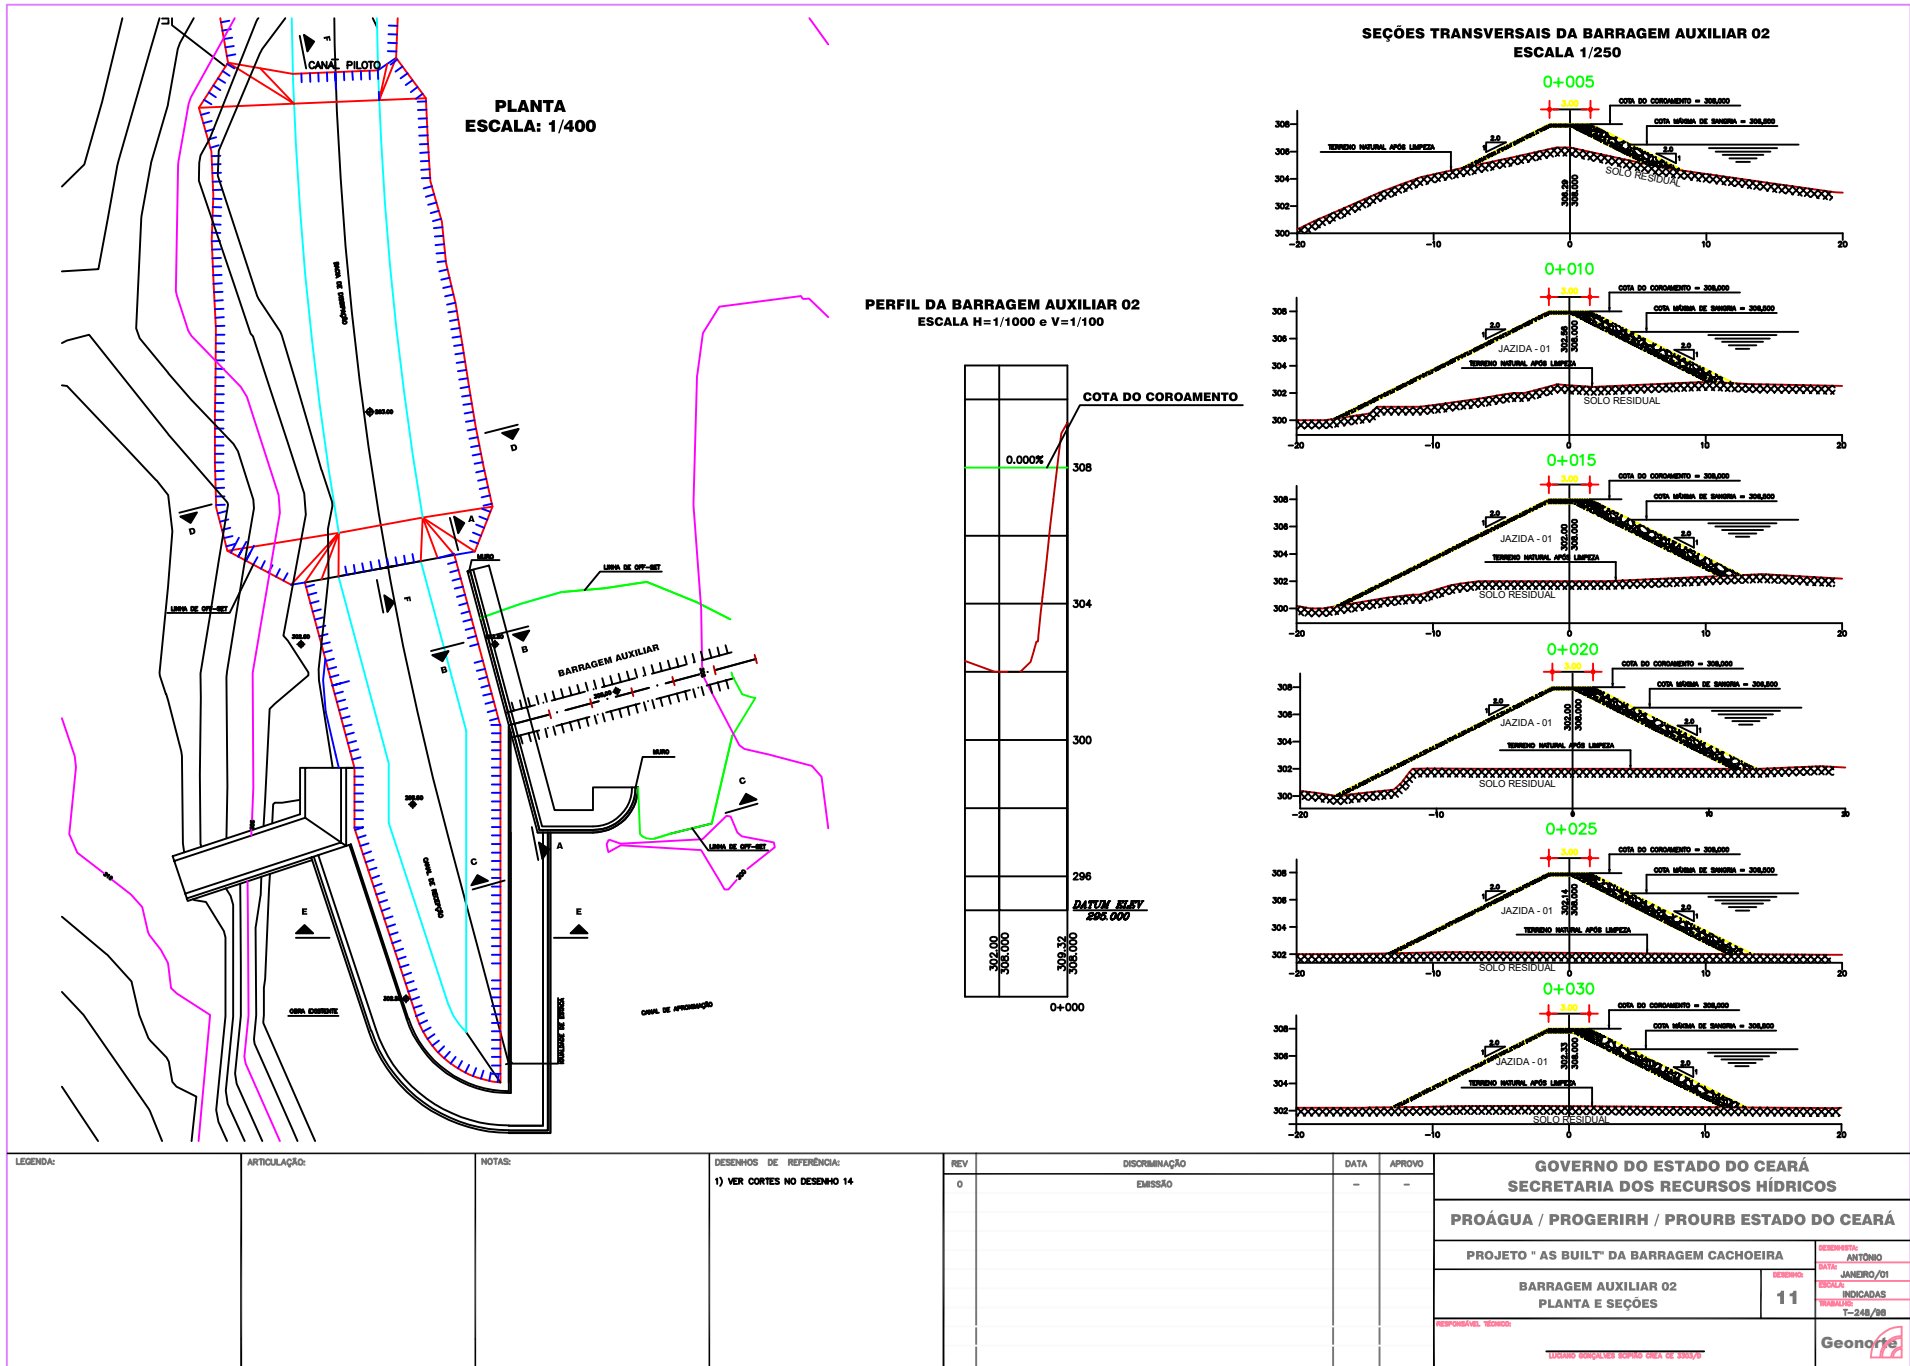


RESENHA	ANTONIO
DATA	JANEIRO/01
REVISÃO	11
INDICADAS	T-248/98

ESCALA - 1/300




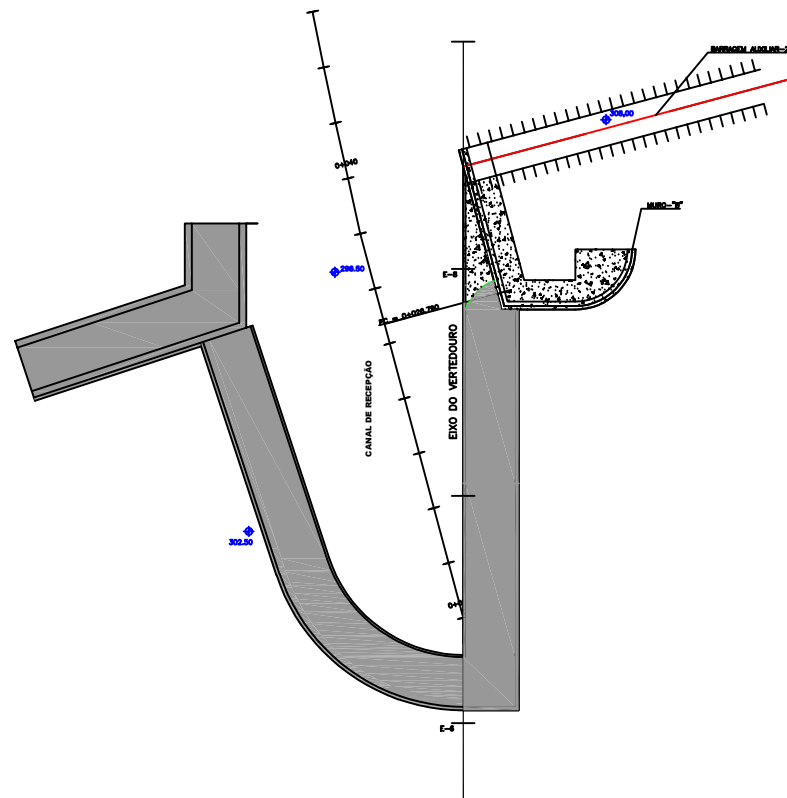


ESCALA - 1/40




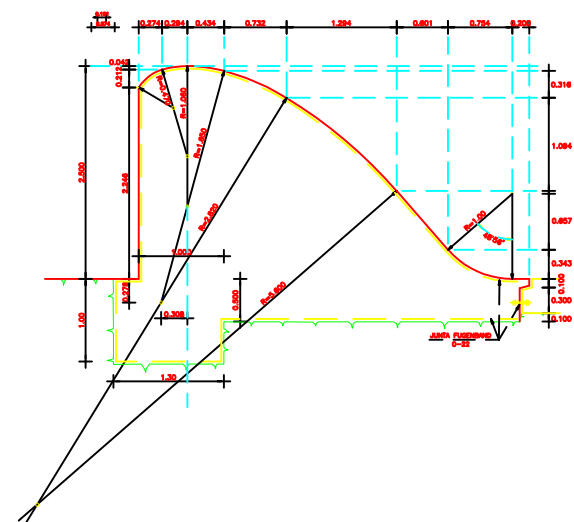


LEGENDA: CONCRETO CILÍNDRICO CONCRETO ESTRUTURAL	ARTICULAÇÃO:	NOTAS:	DESENHOS DE REFERÊNCIA:	REV.	DISCRIMINAÇÃO	DATA	APROVO	GOVERNO DO ESTADO DO CEARÁ SECRETARIA DOS RECURSOS HÍDRICOS		
				0	EMISSÃO	-	-	PROÁGUA / PROGERH / PROURB ESTADO DO CEARÁ		
								PROJETO "AS BUILT" DA BARRAGEM CACHOEIRA		DESENHISTA: ANTONIO
								PLANTA DO VERTEDOURO E PERFIL CRAGER	12	DESENHO: JANEIRO/01 ESCALA: INDICADAS REVISÃO: T-248/98
								RESPONSÁVEL TÉCNICO		LUCIANO BOMFALVES SOBRINHO - ENG. CIVIL - CREA CE. 3303/O

[illegible]

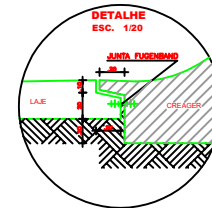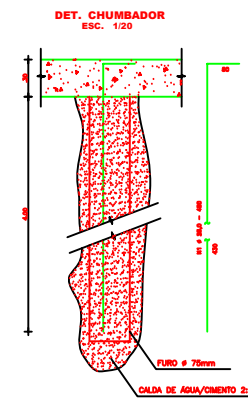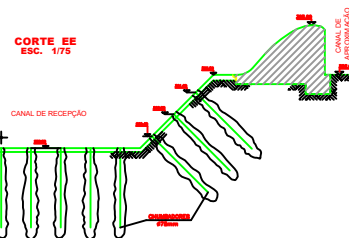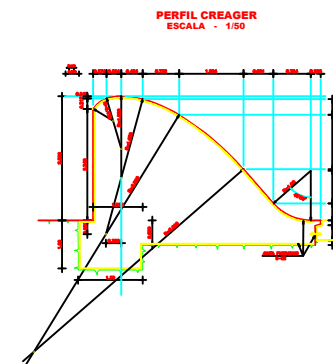

Atendimento	NOTAS:	RECORRIDOS DE REFERÊNCIA: 01 VIA PÓRTELA DOS COITES NO CENSO 11	REV	DATA	PROJETO	GOVERNO DO ESTADO DO CEARÁ SECRETARIA DOS RECURSOS HÍDRICOS PROAÚVA / PROGERIRH / PROURB ESTADO DO CEARÁ PROJETO " AS BUILT" DA BARRAGEM CACHOEIRA SEÇÕES DO CANAL, DETALHES E PERFIL GREAGER 14 PROPOSTA, TÍTULOS Geonômico
			0	-	-	

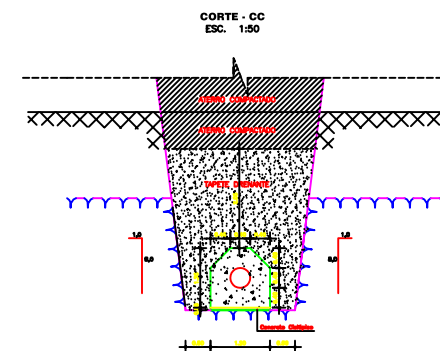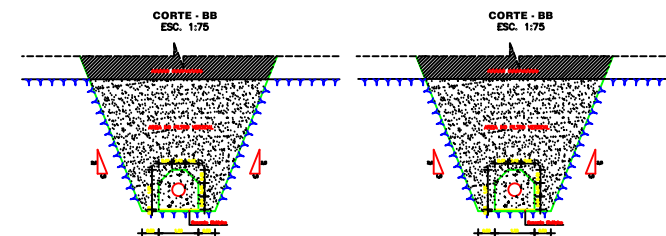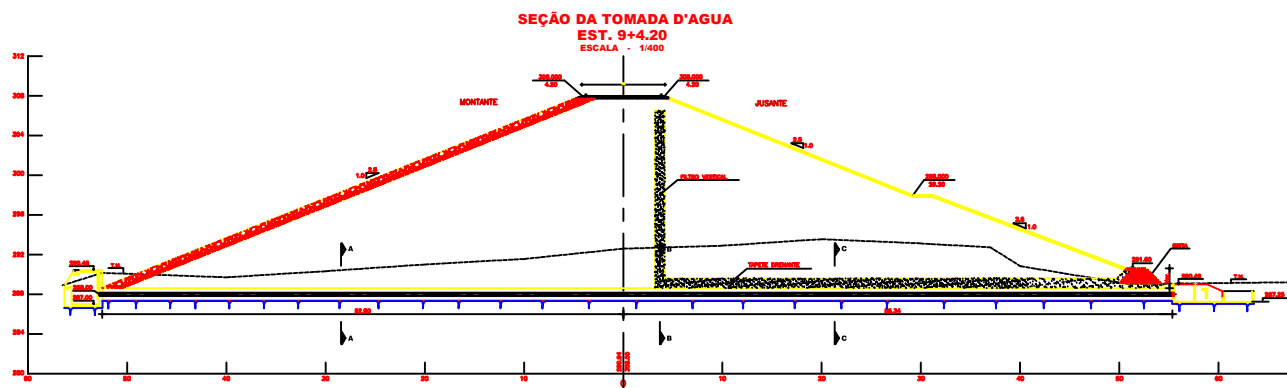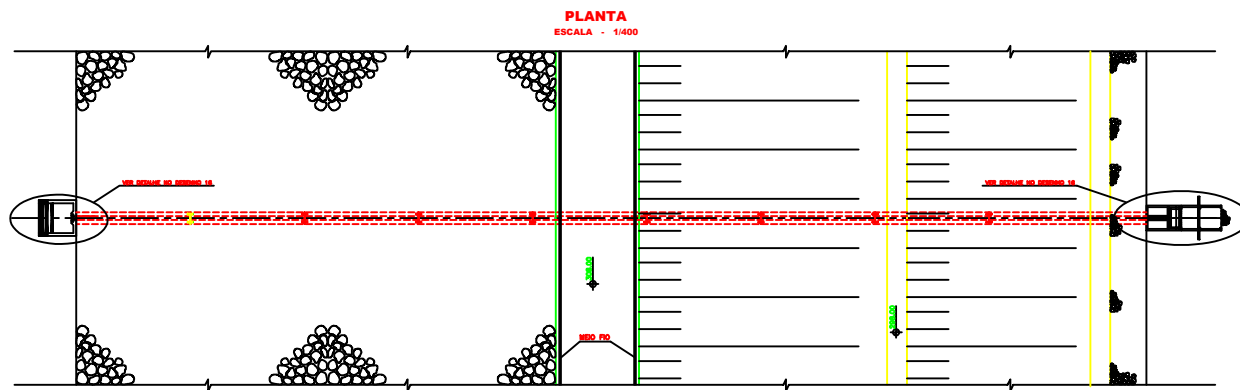

LEGENDA:	APROVAÇÃO:	NOTAS:	REVISÃO DE REVISÃO:	REV:	DESCRIÇÃO:	DATA:	APPROVADO:	GOVERNO DO ESTADO DO CEARÁ SECRETARIA DOS RECURSOS HÍDRICOS PROJETO "AS BUILT" DA BARRAGEM CACHOEIRA PROJETO "AS BUILT" DA BARRAGEM CACHOEIRA PLANTA E SEÇÕES DA TOMADA D'ÁGUA	15	Geonorte
			1) VER DETALHE NO DESENHO 16	0	Baseado	-	-			

